


4.D

Oznaczenia:

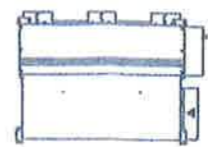

klimakonwektor wentylatorowy 2-rurowy


- s - skropliny

== czynniki wody lodowej

— zmianna sposobu prowadzenia inst. wody lodowej

— s — zmianna sposobu prowadzenia inst. odprowadzenia skroplin

Indications:

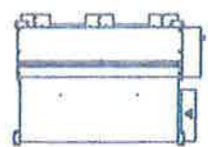

fan coil

- s - condensate

== cold water



zmiana lokalizacji klimatyzatorów

**DOKUMENTACJA
POWYKONAWCZA**

Projekt powykonawczy

4.18

4.19

Poziom ±0,00 = 236,63 m n.p.m
Wszystkie wymiary sprawdzić na budowie