



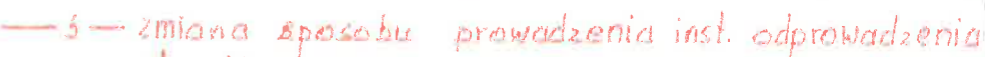




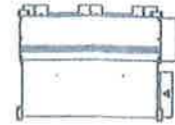

- Oznaczenia:**
-  klimakonwektor wentylatorowy 2-rurowy
 -  s - skropliny
 -  == czynniki wody lodowej
 -  — zmianna sposobu prowadzenia inst. wody lodowej
 -  — s — zmianna sposobu prowadzenia inst. odprowadzenia skroplin
- Indications:**
-  fan coil
 -  s - condensate
 -  == cold water
 -  HFR 06 zmianna lokalizacji klimakonwektorów

**DOKUMENTACJA
POWYKONAWCZA**

Projekt powykonawczy

Poziom ±0,00 = 236,63 m n.p.m
Wszystkie wymiary sprawdzić na budowie